

Kungörelse – förlängning av tidsbegränsat bygglov

Smögenön 1:389 Hällö Bar

Ansökan avser förlängning av tidsbegränsat bygglov från och med 2024-01-01 t.o.m. 2024-12-31 för ändrad användning samt tillbyggnad på Smögenön 1:1. Ansökan har diarienummer BN-2023-625.


Ansökan avviker från detaljplanen dels gällande användningen som med gällande detaljplan är hamnändamål, dels med tillbyggnadens placering på prickad mark.

Ändrad användning på Smögenön 1:389 strider inte mot antagen detaljplan.


Handlingar finns tillgängliga på kommunens digitala anslagstavla, www.sotenas.se/anslagstavla 28/10 till och med 11/11 2023. Fullständiga handlingar begärs via e-post till mbk@sotenas.se.

Den som har synpunkter på ansökan har tillfälle att yttra sig senast **2023-11-11**. Yttranden ska vara skriftliga och ska skickas till byggnadsnämnden via e-post till mbk@sotenas.se eller post till Sotenäs kommun, byggnadsnämnden, 456 80 Kungshamn.


Frågor besvaras av Susanna Mäki alt. Byggenheten, som nås via växel 0523-66 40 00.

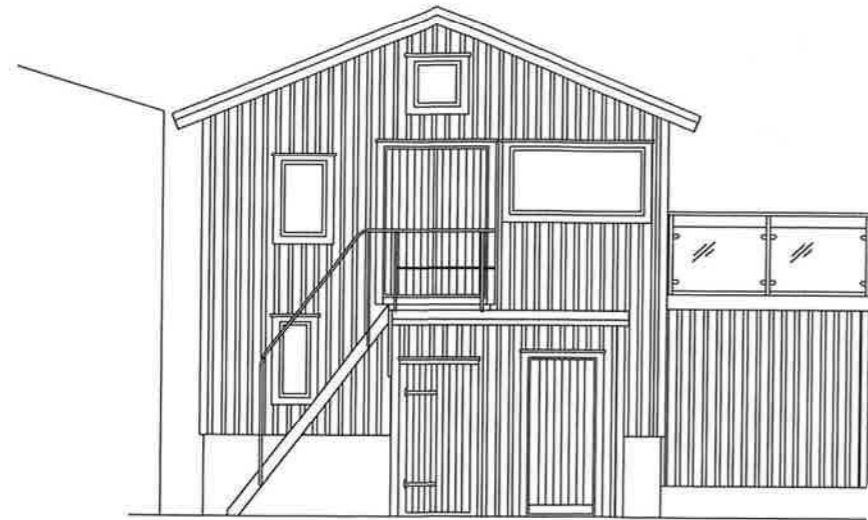

FASAD MOT

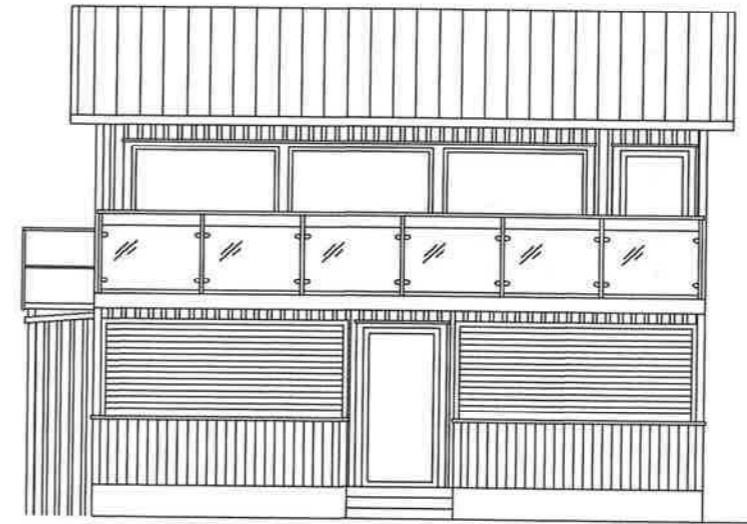

FASAD MOT

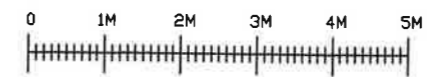

BET	ANT	ÄNDRING AVSER	DATUM	SIGN
RELATIONSHANDLING				
Anders Olsson: 0702-578687				
BYGG-ANDERS				
Rit-Bygg-Konsultverksamhet				
Strandrågstigen 1 456 34 Kungshamn Tel. 0702-578687 Mail. info@bygg-anders.se				
BYGGH. Hållö Bar AB				
FAST. Smögenön 1:389				
KOMMUN. Sotenås				
UPPDRAG NR	RITAD AV			
1456	Anders Olsson			
DATUM	UPPDRAG TYP			
2015-04-23				
INNEHÅLL				
Fasader				
SKALA	A1= 1:50	NUMMER	BET	
	A3= 1:100	A-40.3-1456		